



Dokumentacja po wykonawcza monitoring prace dodatkowe Przedsiębiorstwo
energetyki Ciepłej Gniezno. Ciepłownia C14, C15

Ciepłownia C-13

4

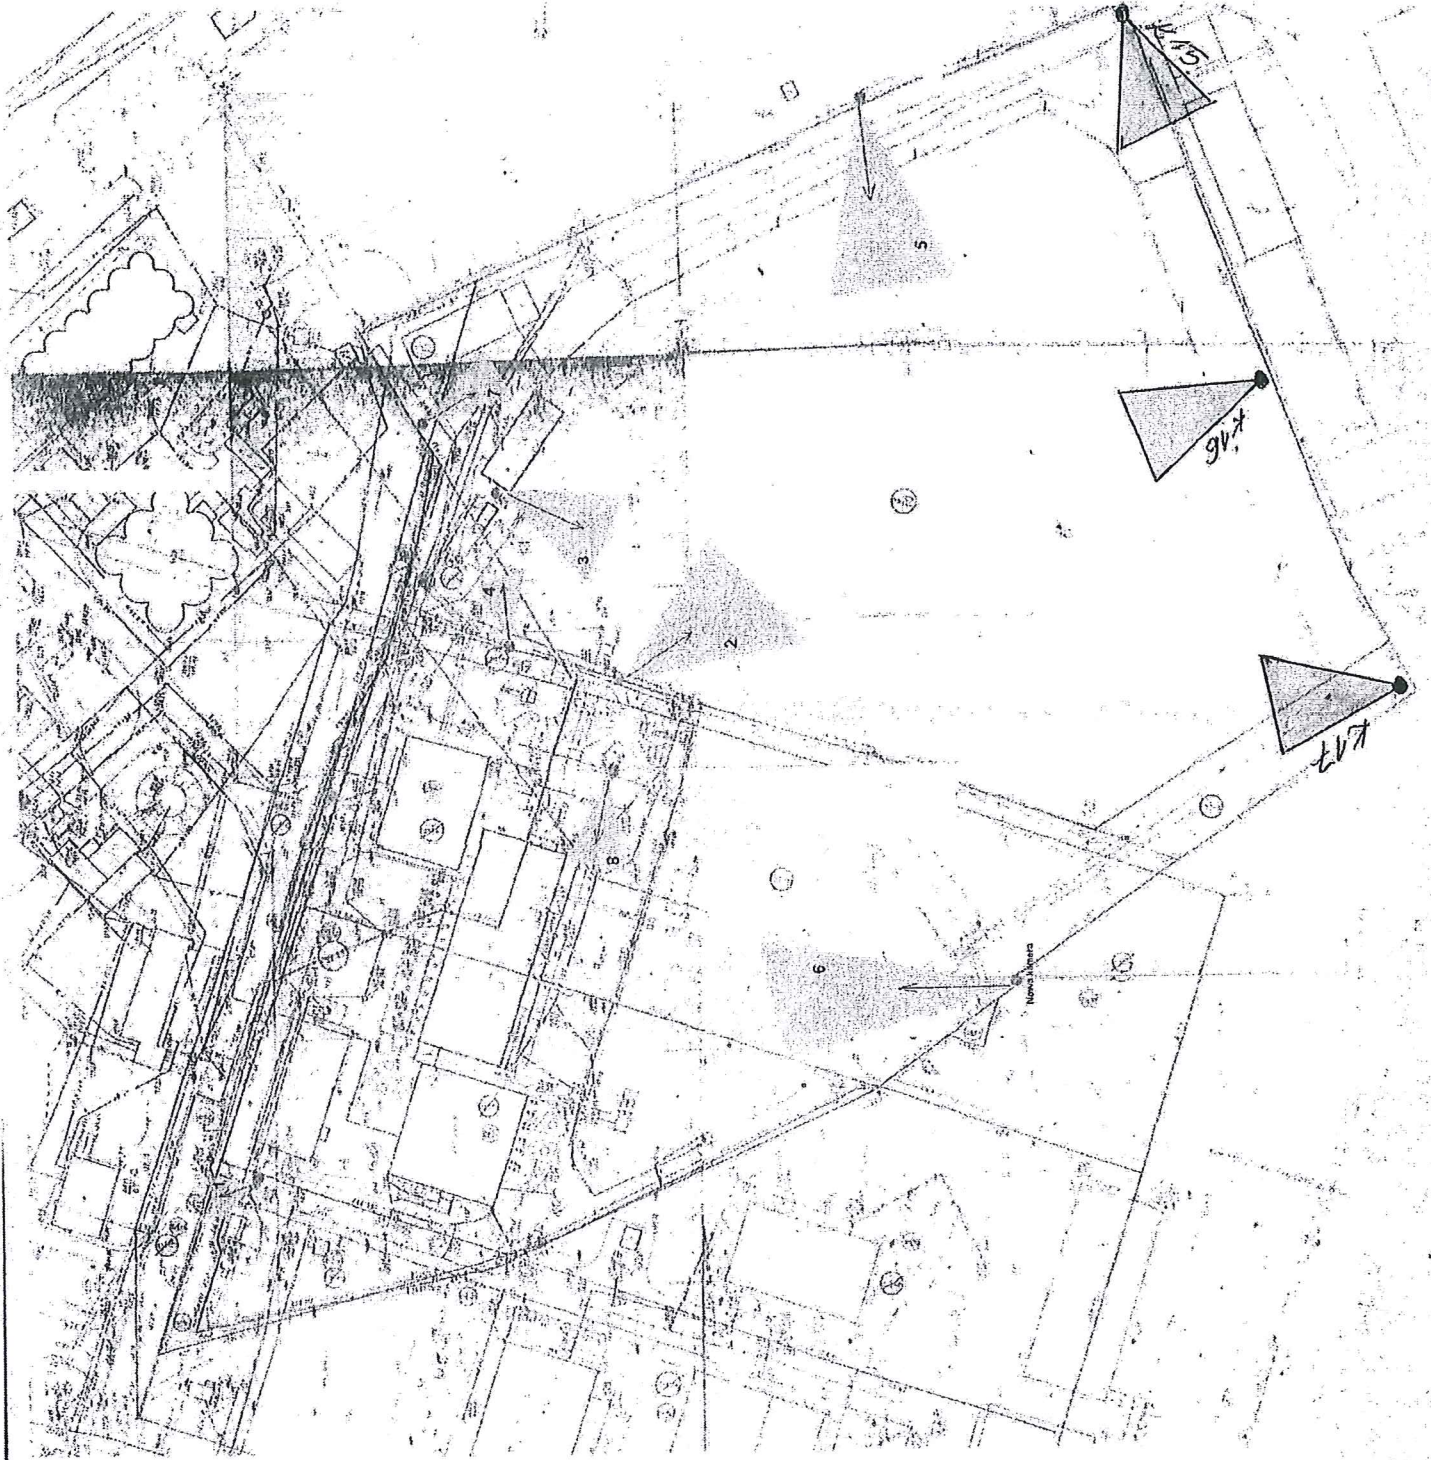


Ciepłownia C-13

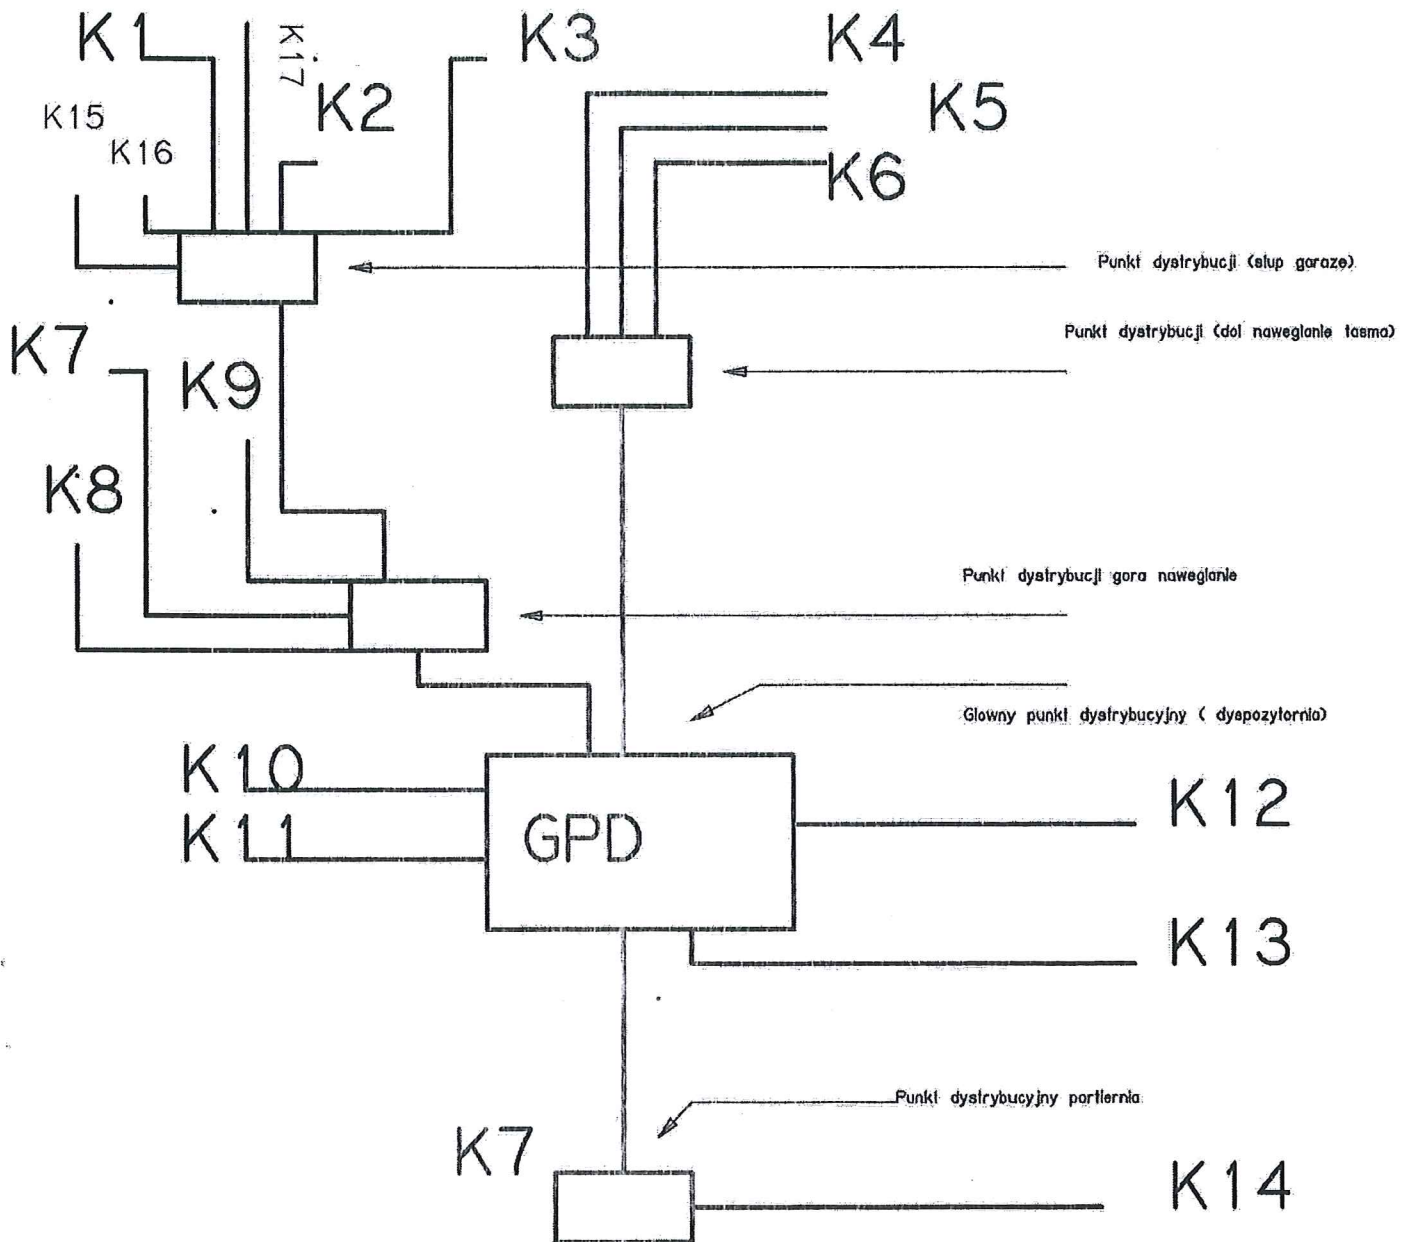

- K1- kamera waga
- K2-kamera garaż
- K3-kamera groszek
- K4-kamera waga (widok z daleka)
- K5-plac węglowy
- K6- kamera słup taśmociąg
- K7,K8,K9- kamery nawęglanie
- K10,K11-pompy
- K12 -estakada
- K13-parametry kotłowni
- K14-wjazd
- K15- plac opalowy tył
- K16- plac opalowy centralny widok
- K17 plac opalowy prawy tylny róg

Ciepłownia C-14

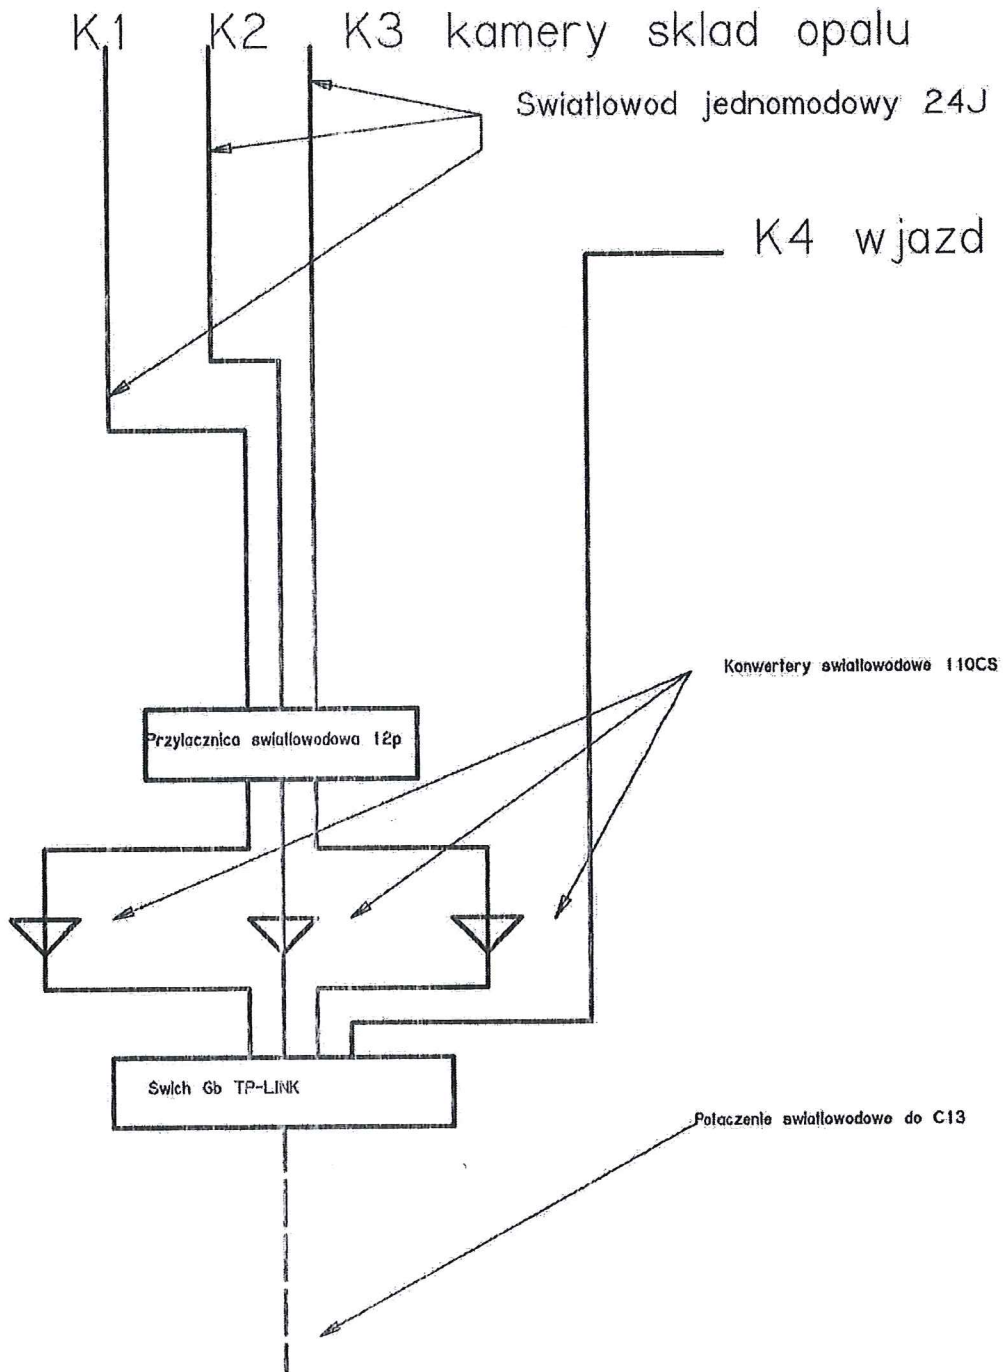

Kotłownia C14 schemat blokowy monitoringu IP

Opis do schematów blokowych dokumentacji

Ciepłownia C13

I Punk dystrybucyjny słup garaże

Konwerter wielomodowy SC szt.5

Swich 8port szt.1

Światłowody do kamer wielomodowe 62.5/125

II Punkt dystrybucyjny dół nawęglanie

Konwerter wielomodowy TP LINK szt.1

Swich 8port szt. 1

Światłowód połączeniowy wielomodowy 62,5/125

III Punkt dystrybucyjny góra nawęglanie

Konwerter wielomodowy TP LINK szt.2

Swich 8 port szt.1

IV Główny punkt dystrybucyjny

Konwerter jednomodowy TP LINK szt.1

Konwerter wielomodowy TP LINK szt.1

Światłowód jednomodowy kamera estakada 24J szt.1

Światłowód wielomodowy 62,5/125 połączenie z górą nawęglanie szt.1

V Punk dystrybucyjny portiernia

Swich 4 port szt.1

Konwerter światłowodowy TPLINK wielomodowy szt.1

Ciepłownia C14

Punk dystrybucyjny portiernia

Swich GB TPLINK 8 port szt.1

Konwerter światłowodowy TPLINK jednomodowy szt.4

Przyłącznica światłowodowa 12 szt.1

wszystkie światłowody do kamer jednomodowe 24J

I.p.	adres IP	urządzenie	lokalizacja
1	192.168.0.201	kamera	
2	192.168.0.202	kamera	
3	192.168.0.203	kamera	
4	192.168.0.204	kamera	
5	192.168.0.205	kamera	
6	192.168.0.206	kamera	
7	192.168.0.207	kamera	
8	192.168.0.208	kamera	
9	192.168.0.209	kamera	
10	192.168.0.210	kamera	
11	192.168.0.211	kamera	
12	192.168.0.212	kamera	
13	192.168.0.213	kamera	
14	192.168.0.214	kamera	
15	192.168.0.215	kamera	
16	192.168.0.216	kamera	
17	192.168.0.217	kamera	
18	192.168.0.218	kamera	
19	192.168.0.230	kamera	
20	192.168.0.231	kamera	
21	192.168.0.232	kamera	